

日本福祉大学付属高等学校



付属高校柔剣道場非構造部材工事



防護ネット柵取付前状況

防護ネット柵取付完了状況

フェイルセーフ対策企業 株式会社 サック

工 事 实 例 写 真

工 事 名 付属高校柔剣道場非構造部材工事

工事場所 愛知県知多郡美浜町奥田字中之谷2-1

工 期 着 工 令和 4 年 8 月 1 日

竣工令和 4 年 8 月 17 日


施 工 会 社 住 所 熊本市南区城南町千町1728-1

会社名 株式会社 サック

発 注 元 日本福祉大学付属高等学校


元請会社 株式会社 サック

企画設計図

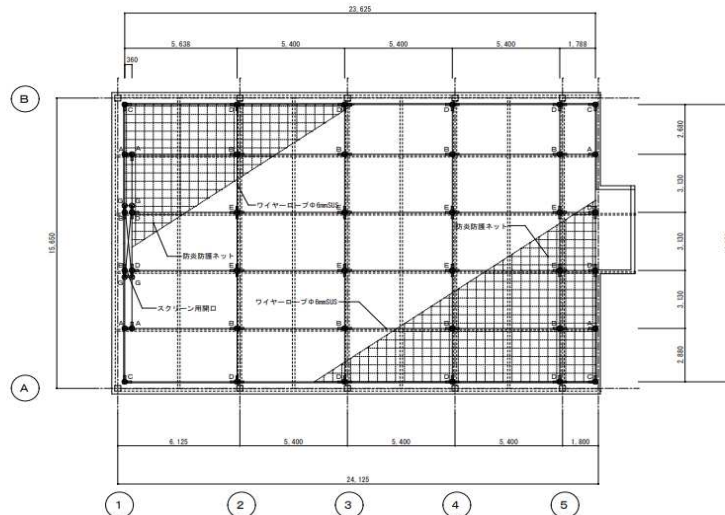

竣工図
防護ネット欄伏せ図 S=1/150

工法	クランプ 種類・記号	管径数				
		標準管 径φ	ターニバツ クランプ用径	支持 材付先	引張材 用管径	
S&Kクランプ 支持金物 M12	A 	6	—	鉄管差	角形トド補強	
	B 	7.0	2.0	鉄管差	—	
	C 	4	8	鉄管差	角形トド補強	
	D 	1.2	3.6	鉄管差	角形トド補強	
	E 	8	3.2	鉄管差	—	
クリップ管	G 	4	—	鉄管差	—	
	合計	4.4	1.0	—	—	

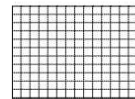☒ ...スクリーン用関口

防火防護ネット

天井落下防護ネット（設計書き込み参照）


上記以外の製品の場合、同程度以上の

適度計算書及びキット・取り金物の

設計者並びに監理者の承認を受ける。

	年月日

/150	R4.
------	-----

--	--



完了状況

